


ROZBUDOWA I PRZEBUDOWA OCZYSZCZALNI ŚCIEKÓW W MIEJSCOWOŚCI BARUCHOWO

PROJEKT ZAGOSPODAROWANIA TERENU

- PLANŠA PODSTAWOWA
- PLANŠA WYMIAROWANIA

SKALA 1:200

OZNACZENIA:

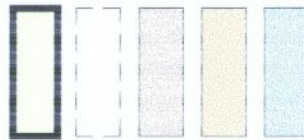

- OBIEKTY PROJEKTOWANE
- OBIEKTY ISTNIEJĄCE PRZEZNACZONE DO DEMONTAŻU
- PROJEKTOWANA DROGA
- PROJEKTOWANE CHODNIKI
- PROJEKTOWANE TRAWNIKI

Starostwo Powiatowe
we Włodawce

Uzgodniono bez uwag
W 03.01.2012

inż. Stanisław Szadłowski
URZĄD GMINY
87-821 BARUCHOWO
tel./fax 54 2845 848
NIP: 888-164441-45


LEGENDA:

- 1 - PUNKT ZLEWNY - PLYTA NAJAZDOWA
- 1.1 - AUTOMATYCZNA STACJA ZLEWNA ŚCIEKÓW DOWOŻONYCH
- 2 - ZBIORNIK UŚREDNIAJĄCY ŚCIEKI, PRZEPOMPOWIA GŁÓWNA
- 2.1 - KOMORA ZASUW
- 3 - STUDNIA ROZPRĘŻNA
- 4 - BUDYNEK TECHNICZNY
- 4.1 - BUDYNEK SOCJALNY
- 5 - REAKTOR SEKWENCYJNY SBR
- 5/1 - KOMORA BUFOROWA
- 5/2 - KOMORA BIOLOGICZNA
- 5/3 - KOMORA BIOLOGICZNA
- 5/4 - ZBIORNIK OSADU
- 6 - STACJA FILTRACJI
- 7 - WEZŁ Dmuchaw
- 7.1 - STACJA PIX-U
- 8 - AUTOMAT DO POBORU PRÓB
- 9 - POMIAR PRZEPŁYWU ŚCIEKÓW OCZYSZCZONYCH
- 10 - SKŁADOWISKO OSADÓW ODWODNIONYCH I PO HIGIENIZACJI WAPNEM

GINNA SPÓŁKA
WODNA
BARUCHOWO
87-821 BARUCHOWO

uzgodniono bez uwag

inż. Stanisław Szadłowski
URZĄD GMINY
87-821 BARUCHOWO
tel./fax 54 2845 848
NIP: 888-164441-45

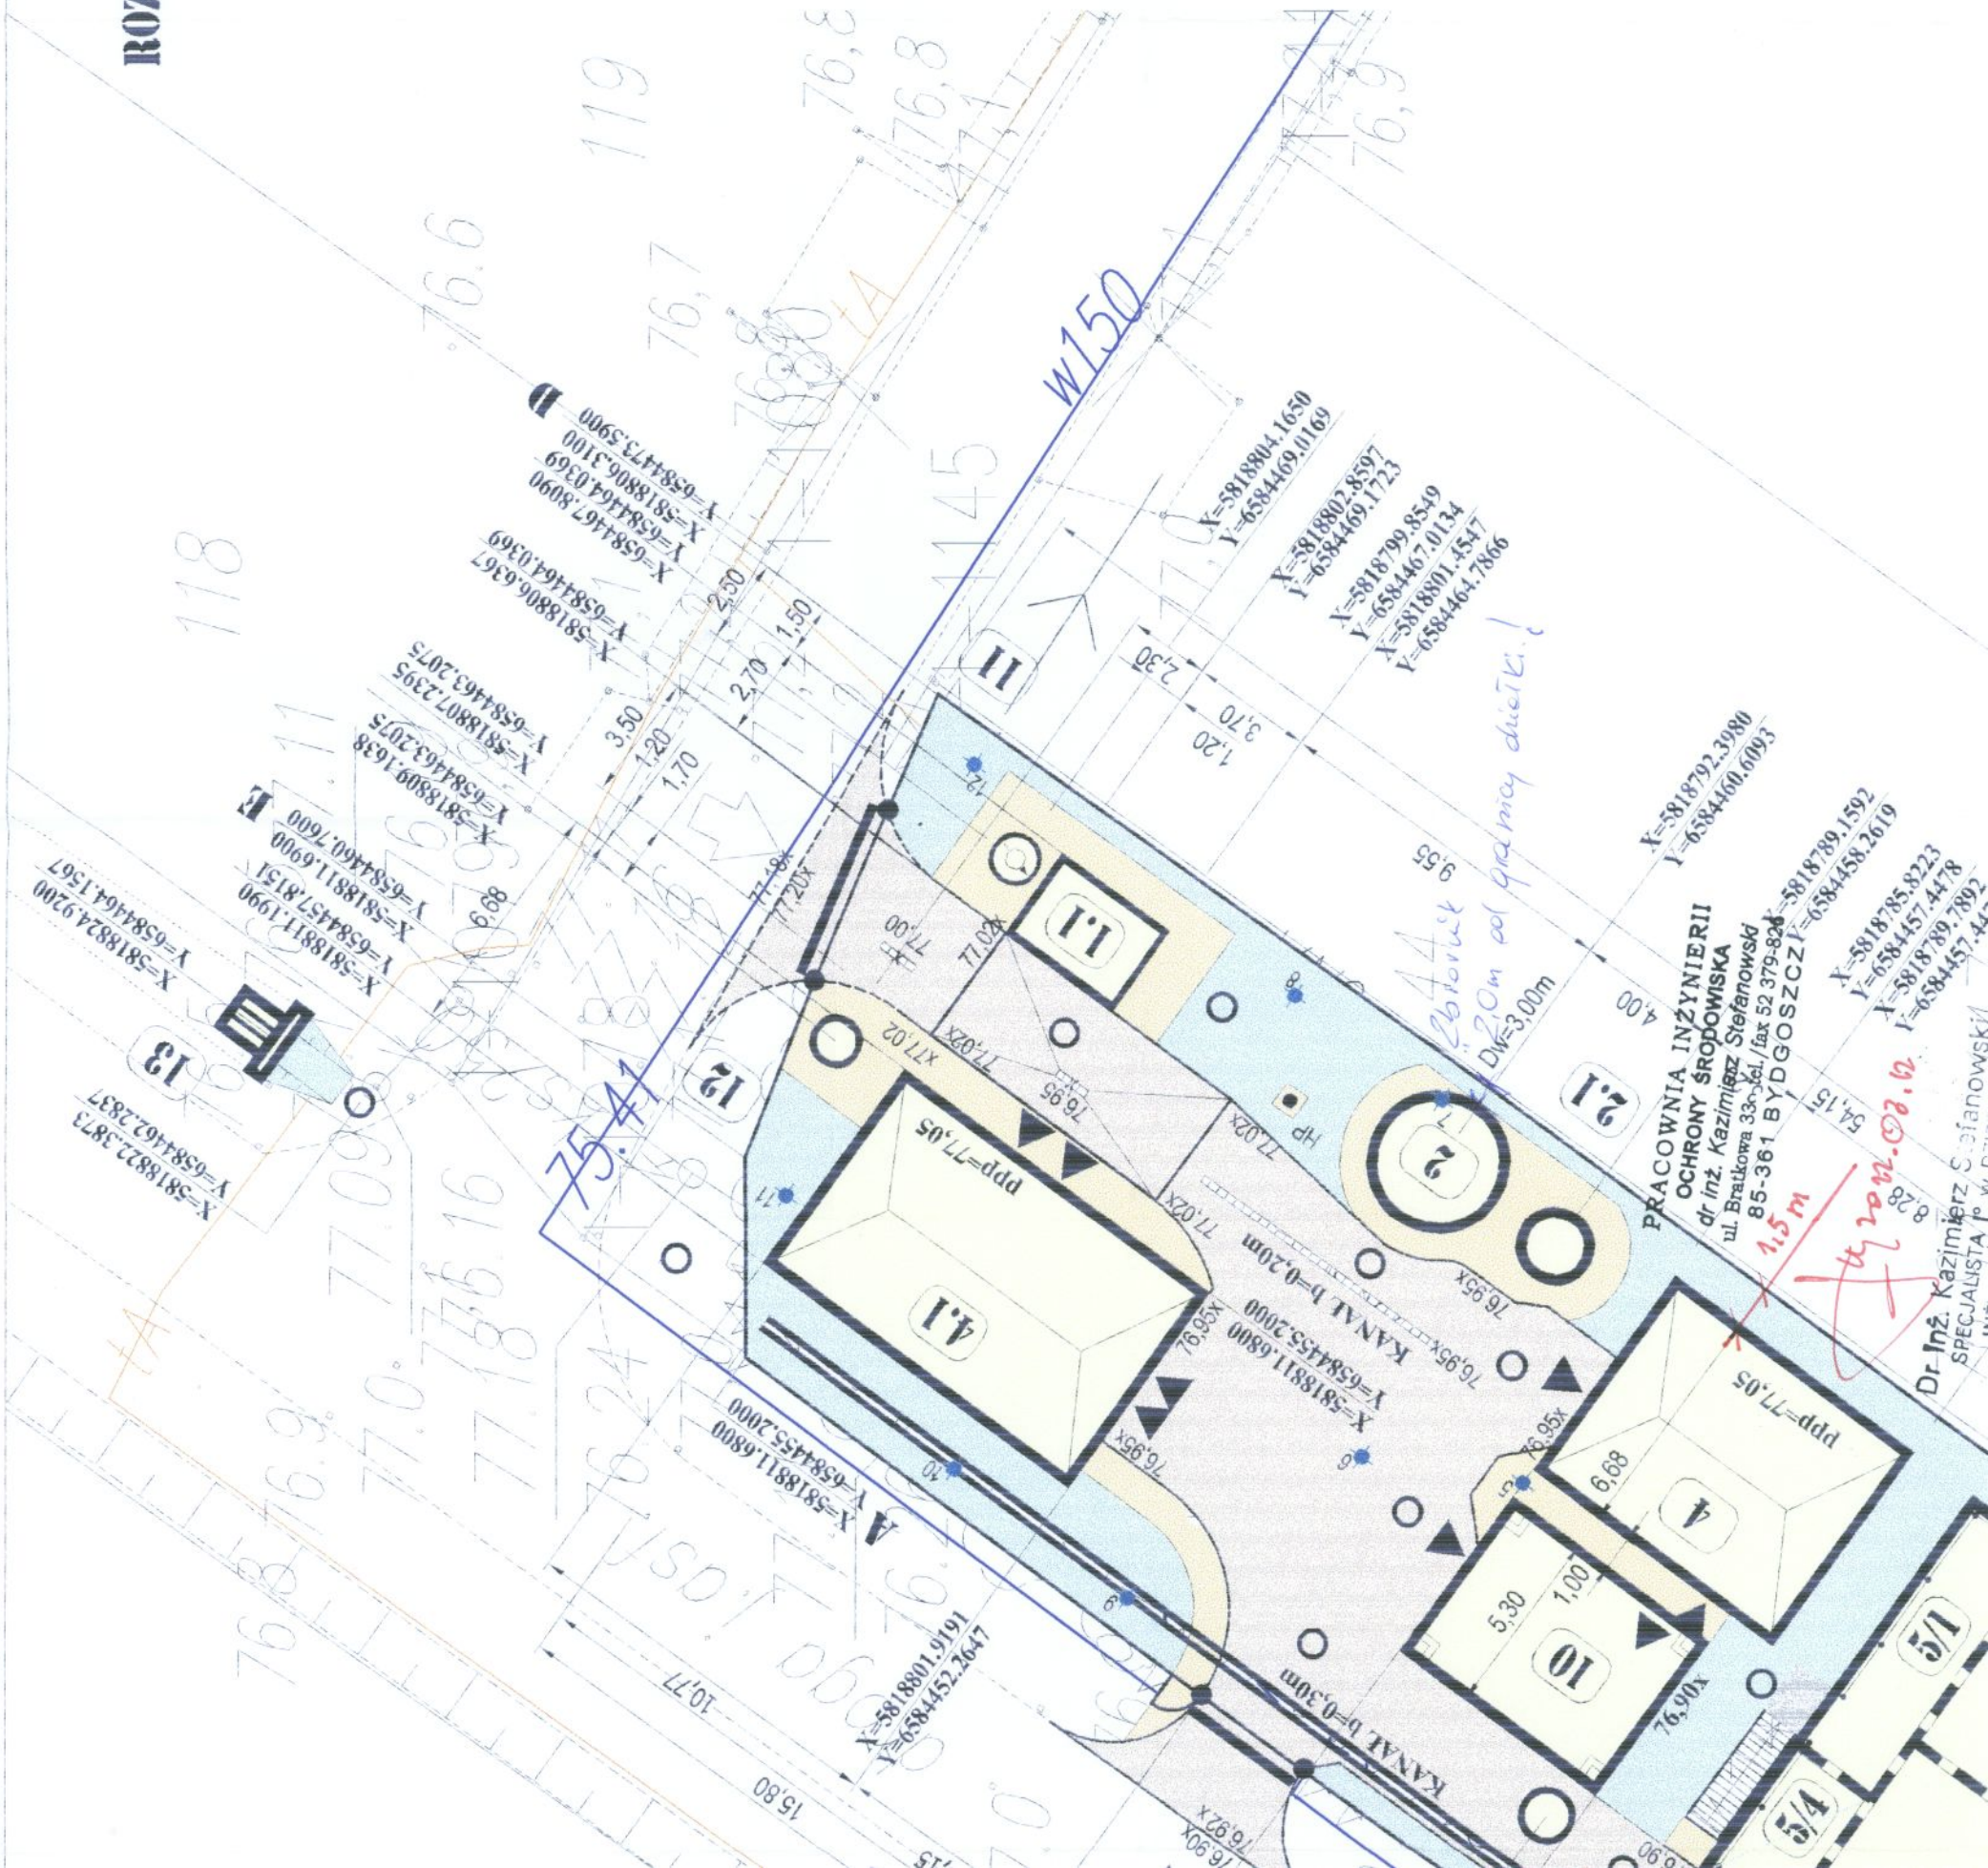

tel. 54 2 404 600 fax 54 240 461




$X = 5818802.8597$
 $Y = 6584469.1557$
 $X = 5818802.8597$
 $Y = 6584469.1557$

$X = 5818801.4549$
 $Y = 6584464.7123$

8549
467.01
81880
659
C-659

0134
01.4547
04464.70

may district / 866

0792.306
24460

00.0093

Andrzej Ślusarek, Nr upr. 331/96 / 13 / 2012
BYDGOSZCZ, dn. 19.07.2012

Zgodność projektu z wymaganiami ochrony przeciwpożarowej stwierdzam

bez uwag

Zuwagami:

10/1

MINA BARUCHOWO

Baruchow 54
7-821 Baruchow


ANSZA PODSTAWOWA, PLANSZA WYMIAR

z Sierafimowicz
Piotr Lechnowicz

9

rozwiązania architektonicznych wszystkich
chłedów budowlanych.
Kontakt - biuro marek chłedów budowlanych

RZECZOZNAWCA DO SPRAW ZABEZPIECZEŃ
PRZECIWPÓŻAROWYCH
Andrzej Siusarek, Nr upr. 331/96 / 13.10.12
BYDGOSZCZ, dn. 13.09.2012
Zgodność projektu z Wytycznymi ochrony
przeciwpożarowej istniejącym
bez uwag
z. Łusagani

Zadanie:	PRZEBUDOWA I ROZBUDOWA OCZYSZCZALNI ŚCIEKÓW W BARUCHOWIE
Stadium:	<p>Branta:</p> <p>PROJEKT BUDOWLANO - WYKONAWCZY</p> <p>PROJ. ZAG.TERENU</p>

[illegible]